Woj.: dolnośląskie
Powiat: lubiński
Gmina: Ścinawa
Obręb: 0007 Dziewin
Działka: 202/3

DGK.6640.1.2045.2014 et.2

Skala: 1 : 500
Sekcja: Dziewin 2, Dziewin 3

GEODEZYJNA INWENTARYZACJA POWYKONAWCZA OBIEKTU BUDOWLANEGO

wraz z przestrzennym rozmieszczeniem elementów uzbrojenia terenu i małą architekturą

USŁUGI GEODEZYJNE
North-geo
Rafał Kauf
56-160 Wińsko, Konary 40
tel. 604 056 714, e-mail: north-geo@wp.pl
NIP 988-019-29-09 Regon 021479130

mgr inż. RAFAŁ KAUF
Geodeta uprawniony do świadczenia usług geodezyjnych i kartograficznych
56-160 Wińsko, Konary 40
tel. 604 056 714
Świadectwo nr 21259 wyd. przez GGK
Zakres 1,2

21.04.2016 r.
Rafał Kauf
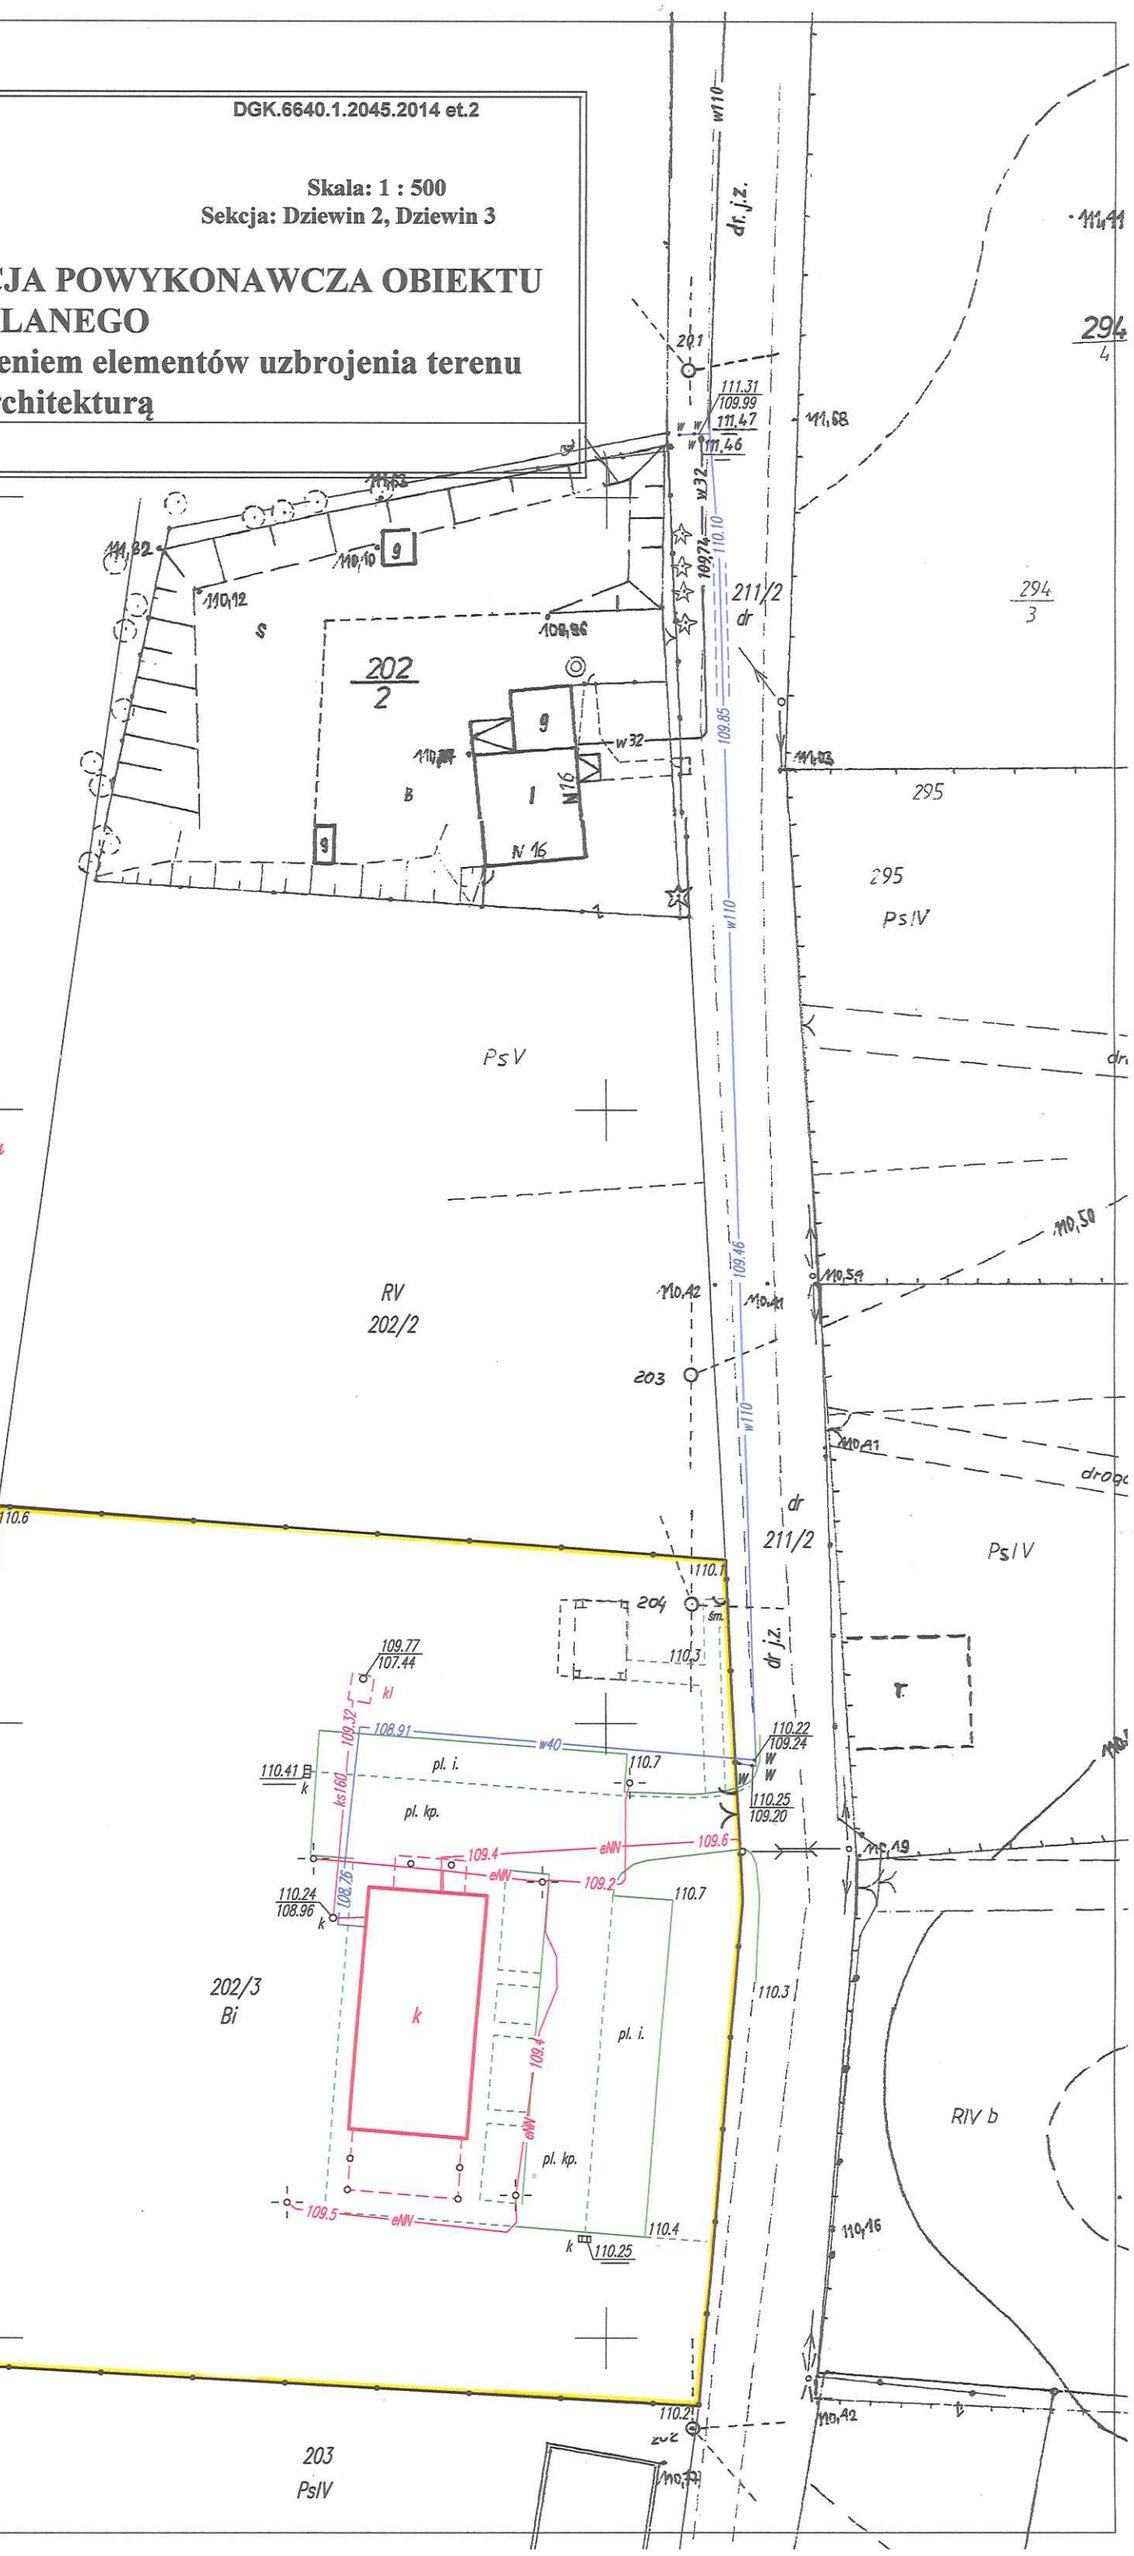
Starosta Lubiński
STAROSTWO POWIATOWE W LUBINIE
DEPARTAMENT GEODEZJI I KARTOGRAFII
Poświadcza się, że niniejszy dokument został opracowany w wyniku prac geodezyjnych i kartograficznych, których rezultaty zawiera operat techniczny wpisany do ewidencji materiałów państwowego zasobu geodezyjnego i kartograficznego
P.0211. 2016-681
(identyfikator ewidencyjny materiału zasobu - operatu technicznego)
29. 04. 2016
(Data wpisania operatu technicznego do ewidencji materiałów zasobu)
Z up. Starosty Lubińskiego
Małgorzata Kowalska-Leśna
osoby reprezentującej organ
Inspektor kontroli dokumentacji geodezyjnej i kartograficznej